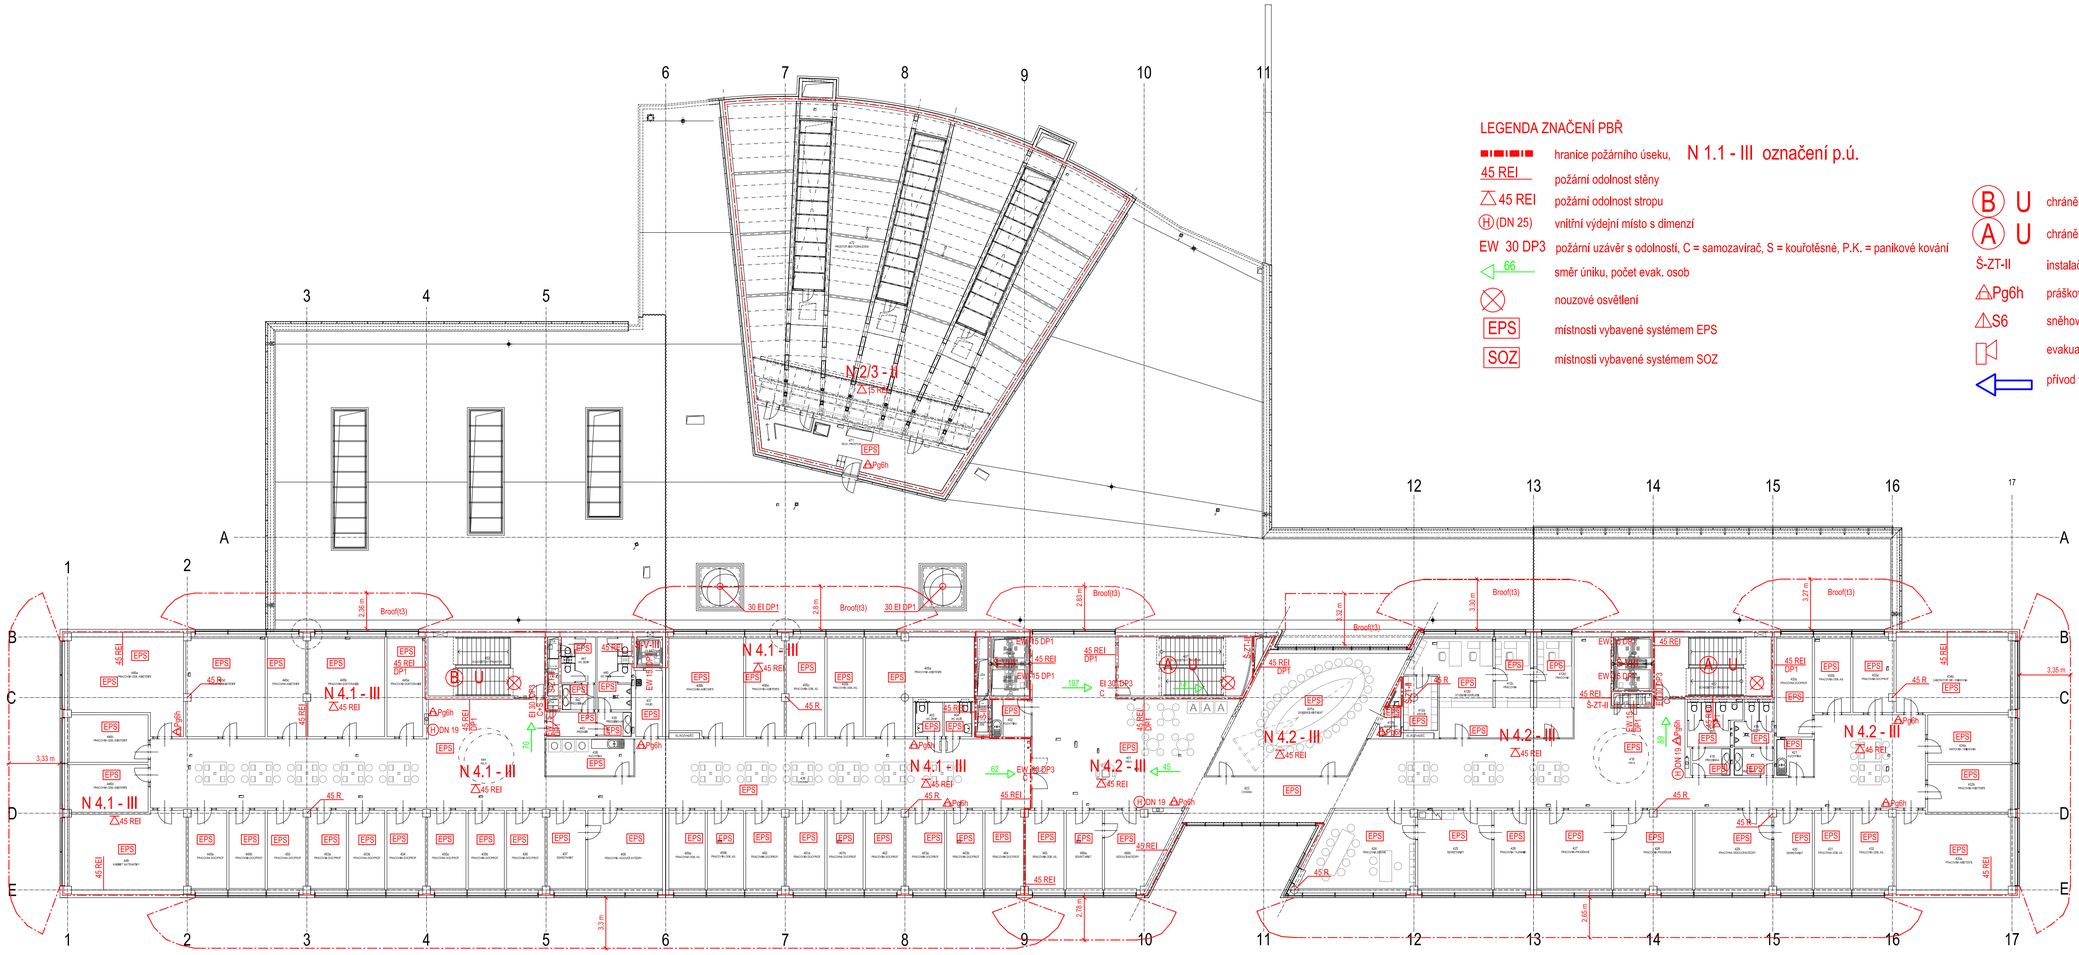

TABULKA MÍSTNOSTÍ 4.NP

ČÍSLO	JMÉNO	PLOCHA [m²]	STĚNY	STROP		PODLAHA	SKLADBA PODLAHY	POZNÁMKA
				VÝŠKA	ÚPRAVA			
401	HALA	107,01	1101	4050 mm	SDK 1, 3000 mm	LITÁ EPOXID. STĚRKA	P7d	
402	KUCHYŇKA	6,37	1121	3450 mm	SDK 1, 3000 mm	KERAMICKÁ DLAŽBA	P7a.2	
403	WC ŽENY	4,05	0012	3450 mm	SDK 2, 2800 mm	KERAMICKÁ DLAŽBA	P7a.1	
404	WC MUŽI	4,05	0012	3450 mm	SDK 2, 2800 mm	KERAMICKÁ DLAŽBA	P7a.1	
405a	PRACOVNA ASISTENTI	36,22	1101	3450 mm	POHLED. BETON	KOBEREC	P7f	
405b	PRACOVNA ODB. ASISTENTI	15,27	1101	3450 mm	POHLED. BETON	KOBEREC	P7f	
405c	PRACOVNA ODB. ASISTENTI	16,12	1101	3450 mm	POHLED. BETON	KOBEREC	P7f	
406a	PRACOVNA ASISTENTI	16,12	1101	3450 mm	POHLED. BETON	KOBEREC	P7f	
406b	PRACOVNA ASISTENTI	30,76	1101	3450 mm	POHLED. BETON	KOBEREC	P7f	
407	SCHODIŠŤOVÝ PROSTOR	33,32	0001	4050 MM	POHLED. BETON	VELKOFORMÁTOVÁ KERAMICKÁ DLAŽBA	P7h	
408	VÝTAH	4,04	0003	-		-		
409	VÝTAH	4,90	0003	-		-		
410	ŠACHTA	4,34	0003	-		-		
411a	ZASEDACÍ MÍSTNOST	77,61	1101	3450 mm	SDK 1, 3000 mm	KOBEREC	P7f	
411b	KUCHYŇKA	2,42	1121	3450 mm	SDK 1, 3000 mm	KERAMICKÁ DLAŽBA	P7a.2	
412a	ARCHIV	7,97	1101	3450 mm	POHLED. BETON	LITÁ EPOXID. STĚRKA	P7c	
412b	STUDIJNÍ ODDĚLENÍ	37,55	1101	3450 mm	POHLED. BETON	KOBEREC	P7f	
412c	PRACOVNA STUDIJNÍ REF.	10,53	1101	3450 mm	POHLED. BETON	KOBEREC	P7f	
412d	PRACOVNA STUDIJNÍ REF.	10,53	1101	3450 mm	POHLED. BETON	KOBEREC	P7f	
413	VÝTAH	4,04	0003	-	PROTIPRAŠ. NÁTĚR ZBI	-	P4	
414	VÝTAH	4,04	0003	-	PROTIPRAŠ. NÁTĚR ZBI	-	P4	
415	ŠACHTA	1,72	0003	-	PROTIPRAŠ. NÁTĚR ZBI	-	P4	
416	HALA	188,27	1101	3450 mm	SDK 1, 3000 mm	LITÁ EPOXID.STĚRKA, MASÍV DŘEVO	P7d, P7g	
417	WC Ž	9,15	0012	3450 mm	SDK 2, 2800 mm	KERAMICKÁ DLAŽBA	P7a.1	
418	PŘEDSÍŇKA	4,9	0012	3450 mm	SDK 2, 2800 mm	KERAMICKÁ DLAŽBA	P7a.1	
419	WC M	6,94	0012	3450 mm	SDK 2, 2800 mm	KERAMICKÁ DLAŽBA	P7a.1	
420	PŘEDSÍŇKA	4,72	0012	3450 mm	SDK 2, 2800 mm	KERAMICKÁ DLAŽBA	P7a.1	
421	KUCHYŇKA	5,76	1120	3450 mm	SDK 1, 3000 mm	KERAMICKÁ DLAŽBA	P7a.2	
422	SCHODIŠŤOVÝ PROSTOR	29,26	0001	3450 MM	POHLED. BETON	VELKOFORMÁTOVÁ KERAMICKÁ DLAŽBA	P7h	
423	CHODBA	24,89	0001	3450 mm	SDK 1, 3000 mm	LITÁ EPOXID. STĚRKA	P7d	
424	PRACOVNA DĚKAN	33,23	1101	3450 mm	POHLED. BETON	KOBEREC	P7f	

TABULKA MÍSTNOSTÍ 4.NP

ČÍSLO	JMÉNO	PLOCHA [m²]	STĚNY	STROP		PODLAHA	SKLADBA PODLAHY	POZNÁMKA
				VÝŠKA	ÚPRAVA			
425	SEKRETARIÁT	25,09	1101	3450 mm	POHLED. BETON	KOBEREC	P7f	
426	PRACOVNA TAJEMNÍK	12,30	1101	3450 mm	POHLED. BETON	KOBEREC	P7f	
427	PRACOVNA PRODĚKAN	25,30	1101	3450 mm	POHLED. BETON	KOBEREC	P7f	
428	PRACOVNA PRODĚKAN	26,43	1101	3450 mm	POHLED. BETON	KOBEREC	P7f	
429	PRACOVNA VEDOUCÍ KATEDRY	25,87	1101	3450 mm	POHLED. BETON	KOBEREC	P7f	
430	SEKRETARIÁT	12,64	1101	3450 mm	POHLED. BETON	KOBEREC	P7f	
431	PRACOVNA ODB. ASISTENTI	11,96	1101	3450 mm	POHLED. BETON	KOBEREC	P7f	
432	PRACOVNA ODB. ASISTENTI	13,43	1101	3450 mm	POHLED. BETON	KOBEREC	P7f	
433a	PRACOVNA ASISTENTI	37,6	1101	3450 mm	POHLED. BETON	KOBEREC	P7f	
433b	PRACOVNA ASISTENTI	17,00	1101	3450 mm	POHLED. BETON	KOBEREC	P7f	
434a	MAPOVNA / KNIHOVNA	17,01	1101	3450 mm	POHLED. BETON	KOBEREC	P7f	
434b	LABORATOŘ GIS / KNIHOVNA	37,07	1101	3450 mm	POHLED. BETON	MARMOLEUM	P7e	
435a	PRACOVNA DOC/PROF	12,91	1101	3450 mm	POHLED. BETON	KOBEREC	P7f	
435b	PRACOVNA ODB. ASISTENTI	11,57	1101	3450 mm	POHLED. BETON	KOBEREC	P7f	
435c	PRACOVNA DOC/PROF	15,17	1101	3450 mm	POHLED. BETON	KOBEREC	P7f	
436	CHODBA	116,48	1101	3450 mm	SDK 1, 3000 mm	LITÁ EPOXID.STĚRKA, MASÍV DŘEVO	P7d, P7g	
437	ÚKLID	7,83	0032	3450 mm	SDK 2, 2800 mm	KERAMICKÁ DLAŽBA	P7a.1	
438	KUCHYŇKA	13,78	1121	3450 mm	SDK 1, 3000 mm	KERAMICKÁ DLAŽBA	P7a.2	
439	PŘEDSÍŇKA M	3,62	0012	3450 mm	SDK 2, 2800 mm	KERAMICKÁ DLAŽBA	P7a.1	
440	WC MUŽI	10,40	0012	3450 mm	SDK 2, 2800 mm	KERAMICKÁ DLAŽBA	P7a.1	
441	WC ŽENY	6,40	0012	3450 mm	SDK 2, 2800 mm	KERAMICKÁ DLAŽBA	P7a.1	
442	PŘEDSÍŇKA Ž	3,67	0012	3450 mm	SDK 2, 2800 mm	KERAMICKÁ DLAŽBA	P7a.1	
443	PŘEDSÍŇ	5,08	0012	3450 mm	SDK 2, 2800 mm	KERAMICKÁ DLAŽBA	P7a.1	
444	HALA	147,80	1101	3450 mm	SDK 1, 3000 mm	LITÁ EPOXID.STĚRKA, MASÍV DŘEVO	P7d, P7g	
445a	PRACOVNA DOKTORANDI	15,27	1101	3450 mm	POHLED. BETON	KOBEREC	P7f	
445b	PRACOVNA DOKTORANDI	32,39	1101	3450 mm	POHLED. BETON	KOBEREC	P7f	
445c	PRACOVNA ASISTENTI	16,14	1101	3450 mm	POHLED. BETON	KOBEREC	P7f	
445d	PRACOVNA ASISTENTI	33,38	1101	3450 mm	POHLED. BETON	KOBEREC	P7f	
446a	PRACOVNA ODB. ASISTENTI	40,46	1101	3450 mm	POHLED. BETON	KOBEREC	P7f	
446c	PRACOVNA ODB. ASISTENTI	16,23	1101	3450 mm	POHLED. BETON	KOBEREC	P7f	
446d	PRACOVNA ODB. ASISTENTI	16,23	1101	3450 mm	POHLED. BETON	KOBEREC	P7f	

TABULKA MÍSTNOSTÍ 4.NP

ČÍSLO	JMÉNO	PLOCHA [m²]	STĚNY	STROP		PODLAHA	SKLADBA PODLAHY	POZNÁMKA
				VÝŠKA	ÚPRAVA			
447	VÝTAH	3,12	0003	-	PROTIPRAŠ. NÁTĚR ZBI	-		
448	KABINET MATEMATIKY	38,44	1101	3450 mm	POHLED. BETON	KOBEREC	P7f	
449a	PRACOVNA DOC/PROF	12,88	1101	3450 mm	POHLED. BETON	KOBEREC	P7f	
449b	PRACOVNA DOC/PROF	12,22	1101	3450 mm	POHLED. BETON	KOBEREC	P7f	
450	PRACOVNA DOC/PROF	12,88	1101	3450 mm	POHLED. BETON	KOBEREC	P7f	
451	ŠACHTA	1,92	0003	-	PROTIPRAŠ. NÁTĚR ZBI	-		
452	SCHODIŠŤOVÝ PROSTOR	30,10	0001	3450 MM	POHLED. BETON	VELKOFORMÁTOVÁ KERAMICKÁ DLAŽBA	P7h	
453a	PRACOVNA DOC/PROF	12,88	1101	3450 mm	POHLED. BETON	KOBEREC	P7f	
453b	PRACOVNA DOC/PROF	12,22	1101	3450 mm	POHLED. BETON	KOBEREC	P7f	
454	PRACOVNA DOC/PROF	12,88	1101	3450 mm	POHLED. BETON	KOBEREC	P7f	
455a	PRACOVNA DOC/PROF	12,88	1101	3450 mm	POHLED. BETON	KOBEREC	P7f	
455b	PRACOVNA DOC/PROF	12,22	1101	3450 mm	POHLED. BETON	KOBEREC	P7f	
456	PRACOVNA DOC/PROF	12,88	1101	3450 mm	POHLED. BETON	KOBEREC	P7f	
457	SEKRETARIÁT	12,88	1101	3450 mm	POHLED. BETON	KOBEREC	P7f	
458	PRAC. VEDOUCÍ KATEDRY	25,30	1101	3450 mm	POHLED. BETON	KOBEREC	P7f	
459a	PRACOVNA ODB. ASISTENTI	12,30	1101	3450 mm	POHLED. BETON	KOBEREC	P7f	
459b	PRACOVNA ODB. ASISTENTI	12,22	1101	3450 mm	POHLED. BETON	KOBEREC	P7f	
460	PRACOVNA DOC/PROF	12,88	1101	3450 mm	POHLED. BETON	KOBEREC	P7f	
461a	PRACOVNA DOC/PROF	12,88	1101	3450 mm	POHLED. BETON	KOBEREC	P7f	
461b	PRACOVNA DOC/PROF	12,22	1101	3450 mm	POHLED. BETON	KOBEREC	P7f	
462	PRACOVNA DOC/PROF	12,88	1101	3450 mm	POHLED. BETON	KOBEREC	P7f	
463a	PRACOVNA DOC/PROF	12,88	1101	3450 mm	POHLED. BETON	KOBEREC	P7f	
463b	PRACOVNA DOC/PROF	12,22	1101	3450 mm	POHLED. BETON	KOBEREC	P7f	
464	PRACOVNA DOC/PROF	12,88	1101	3450 mm	POHLED. BETON	KOBEREC	P7f	
465	PRACOVNA ODB. ASISTENTI	12,88	1101	4050 mm	SDK 1, 3450 mm	KOBEREC	P7f	
466a	SEKRETARIÁT	12,22	1101	4050 mm	SDK 1, 3450 mm	KOBEREC	P7f	
466b	PRACOVNA VEDOUCÍ KATEDRY	19,71	1101	4050 mm	SDK 1, 3450 mm	KOBEREC	P7f	
468	STŘECHA	246,09		-		EXTENZIVNÍ ZELEŇ	S2	
469	STŘECHA	1213,43		-		EXTENZIVNÍ ZELEŇ	S2	
470	STŘECHA	501,32		-		EXTENZIVNÍ ZELEŇ	S2	
471	TECH. PROSTOR	35,01	0001	3450 mm	STĚRKA + MALBA	LITÁ EPOXID. STĚRKA	P7b	
472	PROSTOR NAD PODHLEDEM	408,30	0001	PROMĚNNÁ	OCELOVÉ PROFILY	OC, POROBETÓVÉ KAZETY, DESKY Z DŘEV. PŘÍRODNÍ		

±0,000=405,40

ČÍSLO ZMĚNY	TEXT ZMĚNY	DATUM	PODPIS

Podhorská 377/20
466 01 Jablonec nad Nisou
tel.: +420 483 311 561
fax: +420 483 310 824
e-mail: atelier4@volny.cz
www.atelier4.cz

ATELIER 4 s.r.o.
projektová a inženýrská činnost

ARCHITEKT PROJEKTU	PROF.ING.ARCH.AKAD.ARCH JIŘÍ SUCHOMEL, ING.ARCH. JIŘÍ JANĎOUREK	EXTERNÍ SUBDODAVATEL:	ING. JAN TRAFINA Dlouhý Most 226 463 12 Liberec 25 IČ: 64036642
HLAVNÍ INŽENÝR PROJEKTU	ING. JAN ČERVENKA		
ZODPOVĚDNÝ PROJEKTANT	ING. JAN TRAFINA		
VYPRACOVAL	ING. JAN TRAFINA		
MÍSTO STAVBY	LIBEREC	ÚČEL:	PARE ČÍSLO:
INVESTOR	TECHNICKÁ UNIVERZITA V LIBERCI, STUDENTSKÁ 1402/2, 461 17 LIBEREC 1	DOKUMENTACE SKUTEČNÉHO PROVEDENÍ STAVBY	

NÁZEV AKCE

BUDOVA G TECHNICKÉ UNIVERZITY V LIBERCI

ČÁST:	D - DOKUMENTACE STAVBY	FORMÁT	8xA4
STAVEB. OBJEKT:	SO 02 - OBJEKT G POŽÁRNĚ BEZPEČNOSTNÍ ŘEŠENÍ	DATUM	04/2014
		ČÍSLO ZAKÁZKY	5441/2011
NÁZEV VÝKRESU:	4. NADZEMNÍ PODLAŽÍ	MĚŘÍTKO: 1:200	ČÍSLO VÝKRESU: 02-PB104